АКТ оформляется на одном листе с двух сторон

**Объект временно-возводимого строительства:** *Павильон №7 «Музей» Национального центра «Россия», по адресу: г. Москва, Краснопресненская набережная, 14, Павильон №7*

*(наименование, почтовый или строительный адрес объекта капитального строительства)*

**Лицо, осуществляющее строительство:** *ООО «Нью Арт Продакшн», ОГРН 1187746403525, ИНН 7716911543, КПП 771601001, 115088, г. Москва, проезд 2-й Южнопортовый, дом 26А, строение 28. тел. +7 (495) 978-63-83*

*(наименование, номер и дата выдачи свидетельства о государственной регистрации, ОГРН, ИНН, почтовые реквизиты, телефон/факс)*

**Лицо, осуществляющее подготовку проектной документации:** *ООО «Нью Арт Продакшн», ОГРН 1187746403525, ИНН 7716911543, КПП 771601001, 115088, г. Москва, проезд 2-й Южнопортовый, дом 26А, строение 28. тел. +7 (495) 978-63-83*

**Лицо, выполнившее работы, подлежащие освидетельствованию:** *ООО «Нью Арт Продакшн», ОГРН 1187746403525, ИНН 7716911543, КПП 771601001, 115088, г. Москва, проезд 2-й Южнопортовый, дом 26А, строение 28, тел. +7 (495) 978-63-83*

**АКТ**

**Освидетельствования скрытых работ**

№ 1 «27» сентября 2024 г.

**Представитель застройщика или заказчика:** менеджер проекта *ООО «Нью Арт Продакшн» Кавин С.А.*

*(должность, фамилия, инициалы, реквизиты документа, подтверждающего полномочия)*

**Представитель лица, осуществляющего строительство:** *Шеф-монтажа ООО «Нью Арт Продакшн» Локтев Д.С. Шеф-монтажа согласно приказа № 125 от 10.09.2024*

*(должность, фамилия, инициалы, реквизиты документа, подтверждающего полномочия)*

**Представитель лица, выполнившего работы, подлежащие освидетельствованию:**

**а также иные представители лиц, участвующих в освидетельствовании:**

*(наименование лица, осуществляющего строительство, выполнившего работы)*

**произвели осмотр работ, выполненных:** *ООО «Нью Арт Продакшн» Локтев Д.С.*

*(наименование лица, осуществляющего строительство, выполнившего работы)*

**и составили настоящий акт о нижеследующем:**

1. **К освидетельствованию предъявлены следующие работы:** *укладка лаг и фанеры по модулям фальш-полов в два слоя*

2. **Работы выполнены по проектной документации:**

*Проект застройки временно-возводимого объекта «Музей» Национальный центр «Россия»*

*сведения о лицах, осуществляющих подготовку, раздела проектной документации)*

3. **При выполнении работ применены:** *фанера 15 мм (Сертификат Соответствия ДСП № РОСС RU.ДМ28.Н01206, лаги из фанеры (фанера 15 мм (Сертификат Соответствия ДСП № РОСС RU.ДМ28.Н01206)*

4. **Предъявлены документы, подтверждающие соответствие работ предъявляемым к ним требованиям:** *Чертеж КР проекта застройки временно-возводимого объекта «Музей» Национальный Центр Россия» лист № 1, 2, 3.*

*(исполнительные схемы и чертежи, результаты экспертиз, обследований, лабораторных и иных*

ОБРАЗЕЦ

5. **Даты:** **начала работ:** «25» сентября 2024 г.

**окончания работ:** «27» сентября 2024 г.

6. **Работы выполнены в соответствии с:**

*проектно-сметной документацией и требованиями действующих нормативных документов*

*(указываются наименование, статьи (пункты) технического регламента (норм и правил), иных нормативных правовых актов, разделы проектной документации)*

7. **Разрешается производство последующих работ:** *монтаж финишного покрытия (листы алюминия обработанные лаком)*

*(наименование работ и конструкций, участков сетей инженерно-технического обеспечения)*

**Дополнительные сведения:** _____

**Акт составлен в** 3 **экземплярах.**

**Приложения:** *Чертеж КР проекта застройки временно-возводимого объекта «Музей» Национальный Центр Россия»., Сертификат Соответствия ДСП № РОСС RU.ДМ28.Н01206, Фотофиксация выполненных работ, Акт огнезащитной обработки, Акт кинологической проверки.*

**Представитель застройщика или заказчика:**

*ООО «Нью Арт Продакшн» Менеджер проекта Кавин С.А.*

*(должность, фамилия, инициалы, подпись)*

**Представитель лица, осуществляющего строительство:**

*ООО «Нью Арт Продакшн» Шеф-монтажа Локтев Д.С.*

*(должность, фамилия, инициалы, подпись)*

**Представитель лица, выполнившего конструкции, подлежащие освидетельствованию:**

*ООО «Нью Арт Продакшн» Шеф-монтажа Локтев Д.С.*

*(должность, фамилия, инициалы, подпись)*

**Представитель лица, осуществляющего Технический надзор за строительством:**

Инженер отдела контроля Мартынов Д.Е

*(должность, фамилия, инициалы, подпись)*

ОБРАЗЕЦ

**АКТ**
**приемки выполненных работ по огнезащитной обработке**

"25" 09 2024 г.

Рабочая комиссия, назначенная
ООО «Нью Арт Продакшенс»
(наименование организации заказчика, назначившей рабочую комиссию)

в составе:

Председатель - представитель Заказчика:
ООО «Нью Арт Продакшенс»
(Ф.И.О., должность представителя заказчика)

Члены комиссии - представители:

от Подрядчика: ООО «ТРЕНИНГ-ЦЕНТР «КОМАНДА 112» Генеральный директор С.Ю. Ярош
(Ф.И.О., должность)

**УСТАНОВИЛА**:

*Работы по огнезащитной обработке выполнены ООО «Тренинг-центр «Команда 112», лицензия МЧС 77-06-2021-010033» на выполнение работ по огнезащите материалов, изделий и конструкций» на основании приказа ГУ МЧС России по г. Москве №1162 от 04.10.2021 года; генеральный директор Ярош Сергей Юрьевич, действующий на основании Устава, юридический адрес: 123610, Россия, г. Москва, внутренняя территория городской Муниципальный округ Пресненский, Краснопресненская набережная, 12, помещение 3/2, по адресу: Россия, г. Москва, Краснопресненская набережная, 14.*

**1. Огнезащитные работы произведены на основании** *Договора от*
*"23" 09 2024 г. N* 2024-09-284

**2. Предъявлено к приёмке:** *деревянные конструкции и материалы, для изготовления конструктивов застройки в Павильоне 7, зал 5,Выставочного комплекса Национального центра «Россия» расположенного по адресу: г. Москва, Краснопресненская набережная, 14.*

***Материалы:*** *из древесины и материалы на её основе обработаны огнезащитным составом Биопирен® (антипирен-антисептик) - готовый раствор промышленного производства ТУ 2499-027-24505934-05 марки «Пирилакс®» («Pirilax»-Classic) методом распыления под давлением из краскопульта до полного насыщения поверхности обрабатываемого материала огнезащитным составом, с последующей сушкой, с общим расходом не менее 400 г./м.кв в соответствии с Сертификатом соответствия № RU C-RU.АД63.В.00002/22 от 07.10.2022; Сертификатом соответствия № НСОПБ.RU.ЭО.ПР.119.Н.00741 от 27.03.2023 и Паспортом к сертификату № 2175 от 17.05.2024 г. Показатели пожарной опасности материалов после огнезащитной обработки соответствуют: В1, Г1, Д2, Т2, РП1 в соответствии с Приложением к сертификату соответствия № НСОПБ.RU.ЭО.ПР.119.Н.00741.*

***Общая площадь обрабатываемой поверхности материалов: 6 846 м.кв.***

ОБРАЗЕЦ

**3. Показатели выполненной огнезащиты:**
*Обработанные материалы, предъявляемые к приёмке, соответствуют требованиям приёмки, ТУ, нормам и правилам пожарной безопасности по требованиям «Технический регламент о требованиях пожарной безопасности».*

**4. Дата выполнения работ по огнезащитной обработке: с 21.09.2024 г. по 23.09.2024 г.**

**5. Решение рабочей комиссии:**

*Работы по огнезащитной обработке, предъявленные к приемке, выполнены в соответствии с техническим заданием, стандартами, строительными нормами и правилами, техническими условиями, установленными законодательством РФ и отвечают требованиям приемки.*

*Предъявленные к приёмке огнезащитные работы, указанные в данном акте, считать принятыми с «25» 09 2024 года.*

**6. Примечание:**

*При воздействии на обработанный материал климатических условий (снег, дождь, повышенная влажность) и при хранении в сыром и влажном помещении теряет свои огнезащитные свойства.*

Председатель комиссии: _____ / / (подпись)

Члены комиссии: _____ /С.Ю. Ярош/ (подпись)

**СДАЛ:**
Генеральный директор
ООО "ТРЕНИНГ ЦЕНТР "КОМАНДА 112"

_____ С.Ю. Ярош

**ПРИНЯЛ:**

ООО «Нью Арт Продакшенс»

_____ _____

ОБРАЗЕЦ

# АКТ
## о применении служебной собаки
















ОБРАЗЕЦ

# ДОБРОВОЛЬНАЯ СЕРТИФИКАЦИЯ ПРОДУКЦИИ

# СЕРТИФИКАТ СООТВЕТСТВИЯ

№ РОСС RU.ДМ28.Н01206

**Срок действия** с 24.03.2023 по 23.03.2026

№ 0095078

**ОРГАН ПО СЕРТИФИКАЦИИ** № РОСС RU.0001.11ДМ28
Орган по сертификации фанерной продукции и древесных плит
Некоммерческого партнерства по сертификации фанерной продукции и древесных плит «Фантест».
Россия, 191119, город Санкт-Петербург, улица Днепропетровская, дом 8 литерА.
Номер телефона: +7 (921) 748-40-96, адрес электронной почты: npfantest@yandex.ru.

**ПРОДУКЦИЯ** Фанера березовая общего назначения, марка ЕХТ/ФСФ,
класс эмиссии Е 0,5
СТО 52654419-001-2018
Серийный выпуск

код ОК 034-2014
(КПЕС 2008)
16.21.12.110

**СООТВЕТСТВУЕТ ТРЕБОВАНИЯМ НОРМАТИВНЫХ ДОКУМЕНТОВ**
СТО 52654419-001-2018 п. 5.2 по содержанию и выделению формальдегида;
п. 5.3 в части предела прочности при скалывании, статическом изгибе,
растяжении; по влажности; Приложение А п. 34 по шероховатости поверхности.
ГОСТ 3916.1-2018 п. 4.3 по содержанию и выделению формальдегида;
п. 4.2 в части предела прочности при скалывании, статическом изгибе,
растяжении; по влажности; п. 4.1.2 по шероховатости поверхности.

код ТН ВЭД
4412 33 000 0

**ИЗГОТОВИТЕЛЬ** Непубличное акционерное общество «СВЕЗА Новатор» (НАО «СВЕЗА Новатор»).
Место нахождения (адрес юридического лица) и адрес места осуществления деятельности по изготовлению продукции: Россия, 162350, Вологодская область, Великоустюгский район, поселок Новатор. Номер телефона: +7 (81738) 712-67.

**СЕРТИФИКАТ ВЫДАН** Непубличное акционерное общество «СВЕЗА Новатор».
ИНН 3526016400. Место нахождения (адрес юридического лица) и адрес места осуществления деятельности: Россия, 162350, Вологодская область, Великоустюгский район, поселок Новатор.
Номер телефона: +7 (81738) 712-67.

**НА ОСНОВАНИИ**

Протоколы испытаний: № 33/Х-23, № 34/Ф-23 от 22.03.2023 Испытательный центр фанерной продукции и древесных плит НП "Фантест" (РОСС RU.0001.21ДМ12).
Сертификат соответствия системы менеджмента требованиям стандарта ISO 9001:2015 в области производства фанеры. Регистрационный номер сертификата: TIC 15 100 1710022, действителен с 01.11.2020 до 31.10.2023.

**ДОПОЛНИТЕЛЬНАЯ ИНФОРМАЦИЯ** Схема сертификации 2с.

ДЛЯ СЕРТИФИКАТОВ М.П. РОСС RU.0001.11ДМ28


**Руководитель органа** _____ Е.Ю. Третьякова
подпись — инициалы, фамилия

**Эксперт** _____ Ю.А. Новикова
подпись — инициалы, фамилия

Сертификат не применяется при обязательной сертификации

ОБРАЗЕЦ

АО «ОПЦИОН», Москва, 2022, «Б».

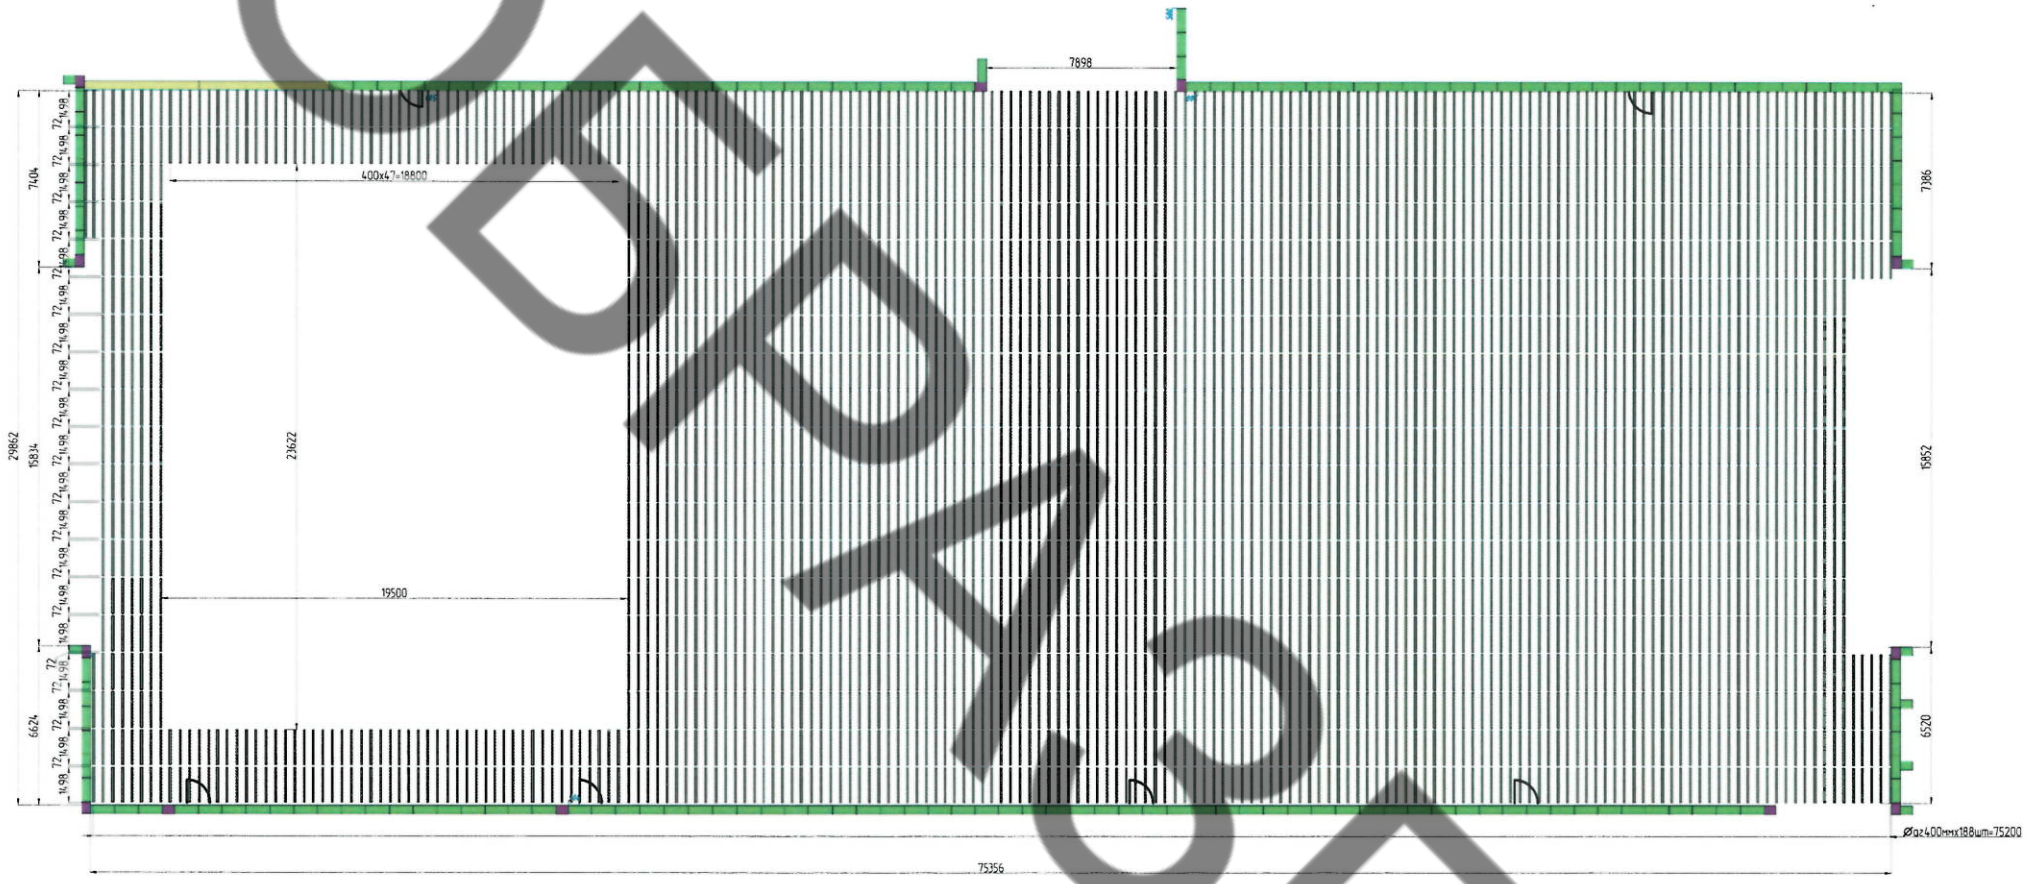


Фанерные П образные лаги – 1500х100х80 –2804шт

| Изм. | Кол.уч. | Лист | N док. | Подп. | Дата |
|---|---|---|---|---|---|
| Выполнил | | Самойленко | | | 03.10.2024 |

ИД – 03-10-2024

Краснопресненская набережная, 14с18, Москва.

ООО "Нью Арт Продакшн"


| Стадия | Лист | Листов |
|---|---|---|
| П | 1 | |

Исполнительная документация на П- Лаги

Согласовано | Гл спец

Взам инв N | Подп и дата | Инв N подл

ОБРАЗЕЦ

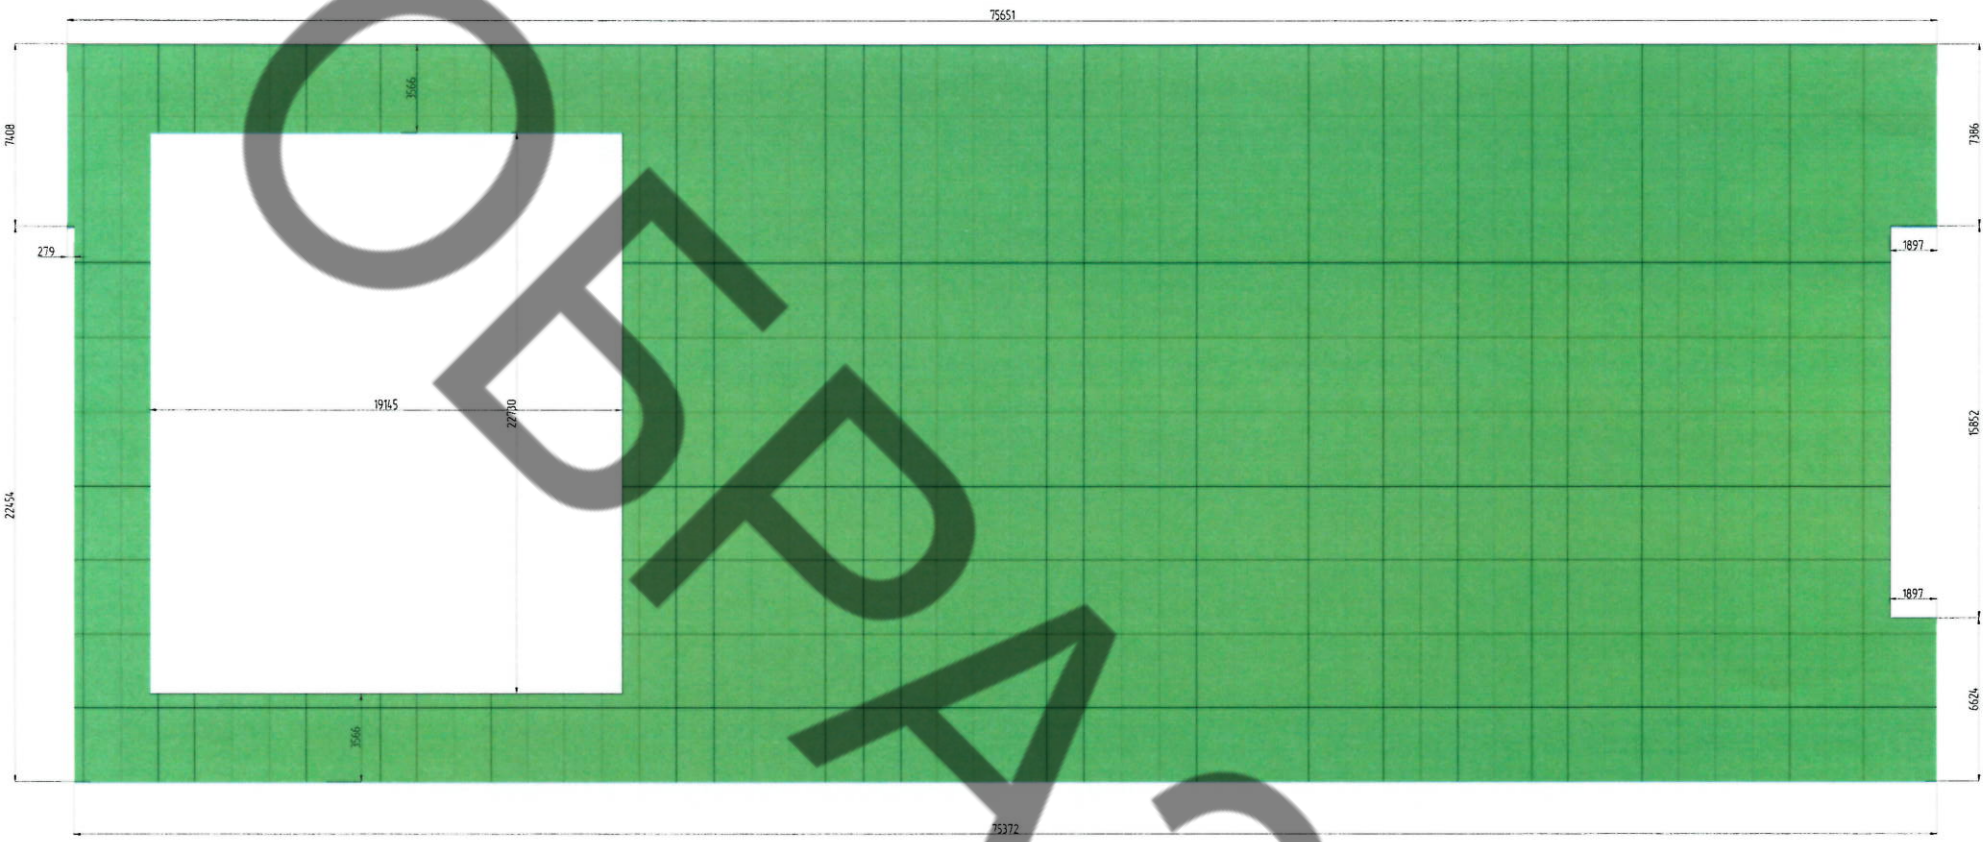


Наплавка

| № п/п | Материал | Толщина, мм | Длина, мм | Ширина, мм | Кол-во, шт. | Примечание |
|---|---|---|---|---|---|---|
| 1 | Фанера | 15 | 3000 | 1500 | 326 | |
| 2 | Фанера | 15 | 3000 | 1500 | 1 | |
| 3 | Фанера | 15 | 3000 | 1500 | 1 | |
| 4 | Фанера | 15 | 3000 | 1500 | 1 | |
| 5 | Фанера | 15 | 3000 | 1500 | 1 | |
| 6 | Фанера | 15 | 3000 | 1500 | 1 | |
| 7 | Фанера | 15 | 3000 | 1500 | 1 | |
| 8 | Фанера | 15 | 3000 | 1177 | 6 | |
| 9 | Фанера | 15 | 3000 | 1103 | 4 | |
| 10 | Фанера | 15 | 3000 | 678 | 6 | |
| 11 | Фанера | 15 | 3000 | 651 | 1 | |
| 12 | Фанера | 15 | 3000 | 651 | 1 | |
| 13 | Фанера | 15 | 3000 | 372 | 7 | |
| 14 | Фанера | 15 | 2862 | 1500 | 50 | |
| 15 | Фанера | 15 | 2862 | 651 | 1 | |
| 16 | Фанера | 15 | 1524 | 1500 | 1 | |
| 17 | Фанера | 15 | 1500 | 704 | 12 | |
| 18 | Фанера | 15 | 1500 | 624 | 1 | |
| 19 | Фанера | 15 | 1500 | 566 | 12 | |

Согласовано

Гл. спец.

Взам. инв. N

Подп. и дата

Инв. N подл.

| Изм. | Колуч. | Лист | N док. | Подп. | Дата |
|---|---|---|---|---|---|
| Выполнил | | Сомойленко | | | 03.12.2024 |

ИД – 03-10-2024


Краснопресненская набережная, 14с18, Москва.

ООО "Нью Арт Продакшн"

| Стадия | Лист | Листов |
|---|---|---|
| П | 2 | |

Исполнительная документация на 1й слой

ОБРАЗЕЦ

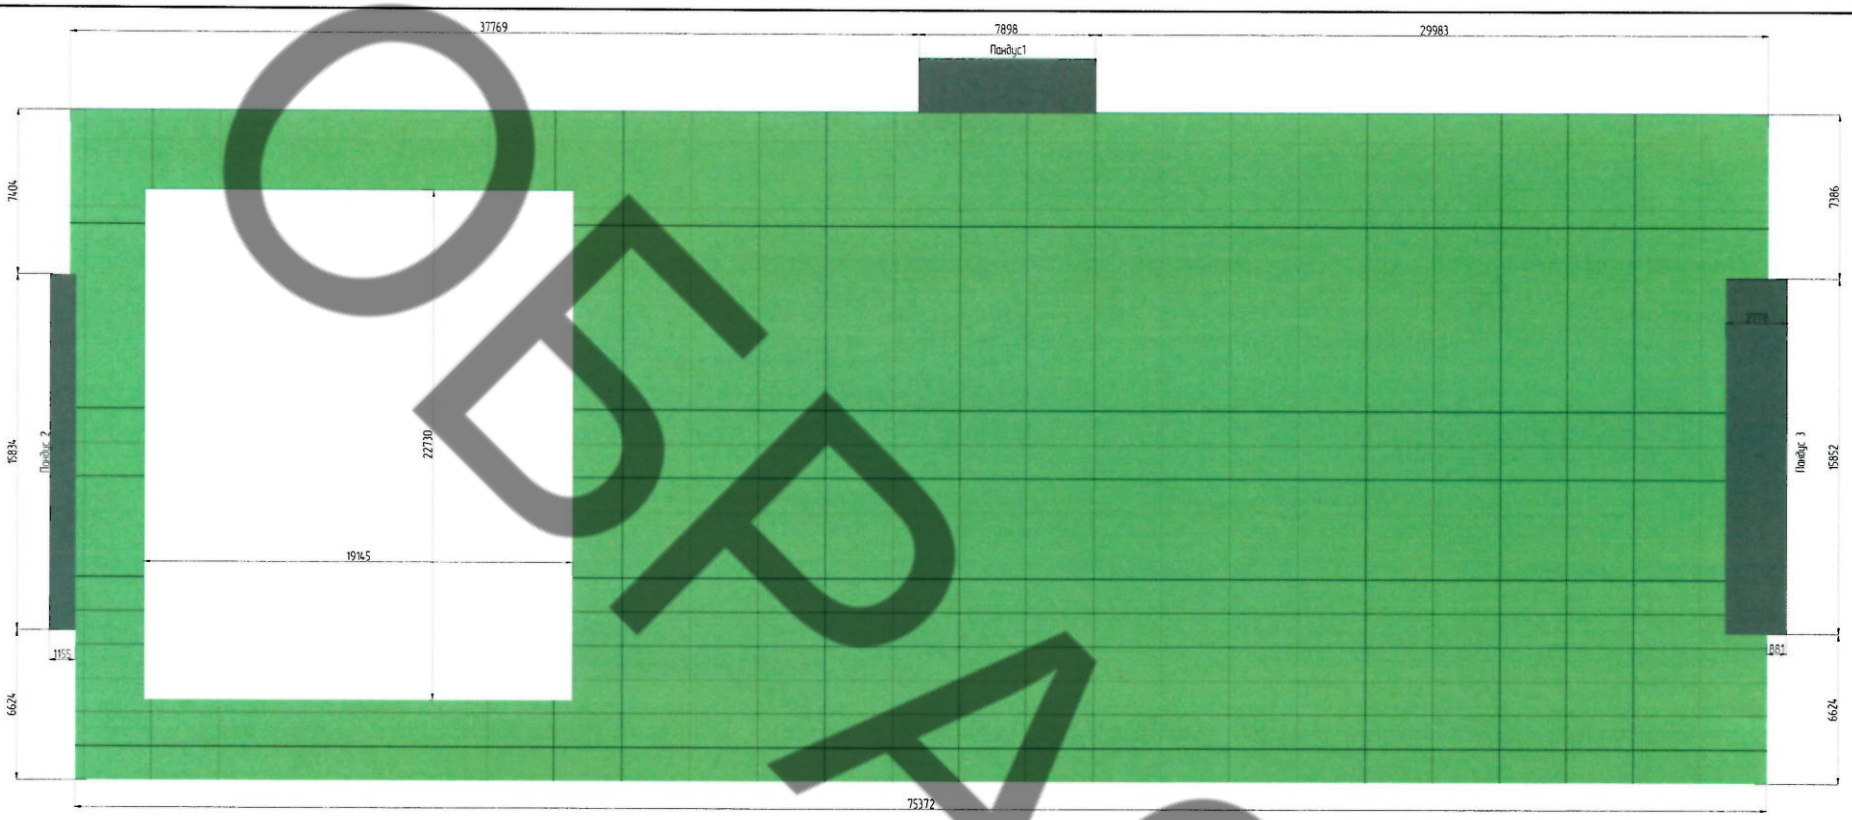


Наплика

| № п/п | Наименование | Толщина, мм | Длина | Ширина | Кол-во, шт. |
|---|---|---|---|---|---|
| 1 | пандус1 | - | 2429 | 7898 | 1 |
| 2 | пандус2 | - | 1155 | 15834 | 1 |
| 3 | пандус3 | - | 2778 | 15852 | 1 |
| 4 | Фанера | 15 | 3000 | 1500 | 271 |
| 5 | Фанера | 15 | 3000 | 1500 | 1 |
| 6 | Фанера | 15 | 3000 | 1500 | 1 |
| 7 | Фанера | 15 | 3000 | 1500 | 1 |
| 8 | Фанера | 15 | 3000 | 1500 | 1 |
| 9 | Фанера | 15 | 3000 | 1500 | 1 |
| 10 | Фанера | 15 | 3000 | 1500 | 1 |
| 11 | Фанера | 15 | 3000 | 1362 | 25 |
| 12 | Фанера | 15 | 3000 | 1313 | 64 |
| 13 | Фанера | 15 | 3000 | 750 | 17 |
| 14 | Фанера | 15 | 3000 | 704 | 6 |
| 15 | Фанера | 15 | 3000 | 566 | 6 |
| 16 | Фанера | 15 | 2677 | 1500 | 10 |
| 17 | Фанера | 15 | 2677 | 1313 | 4 |
| 18 | Фанера | 15 | 2677 | 750 | 1 |
| 19 | Фанера | 15 | 2178 | 1500 | 10 |
| 20 | Фанера | 15 | 2178 | 1313 | 4 |
| 21 | Фанера | 15 | 2178 | 750 | 1 |
| 22 | Фанера | 15 | 1500 | 1103 | 6 |
| 23 | Фанера | 15 | 1500 | 651 | 3 |
| 24 | Фанера | 15 | 1500 | 651 | 1 |
| 25 | Фанера | 15 | 1500 | 372 | 11 |
| 26 | Фанера | 15 | 1362 | 651 | 1 |
| 27 | Фанера | 15 | 1313 | 1103 | 4 |
| 28 | Фанера | 15 | 1313 | 372 | 4 |
| 29 | Фанера | 15 | 750 | 651 | 1 |

Согласовано

Гл. спец.

Взам. инв. N

Подп. и дата

Инв. N подл.

| Изм. | Кол.уч. | Лист | N док. | Подп. | Дата |
|---|---|---|---|---|---|
| Выполнил | | Семёнкин | | | 03.12.2024 |

ИД - 03-10-2024


Краснопресненская набережная, 14с18, Москва.


ООО "Нью Арт Продакшн"

| Стадия | Лист | Листов |
|---|---|---|
| П | 3 | |

Исполнительная документация на 2й слой фанеры15мм

ОБРАЗЕЦ

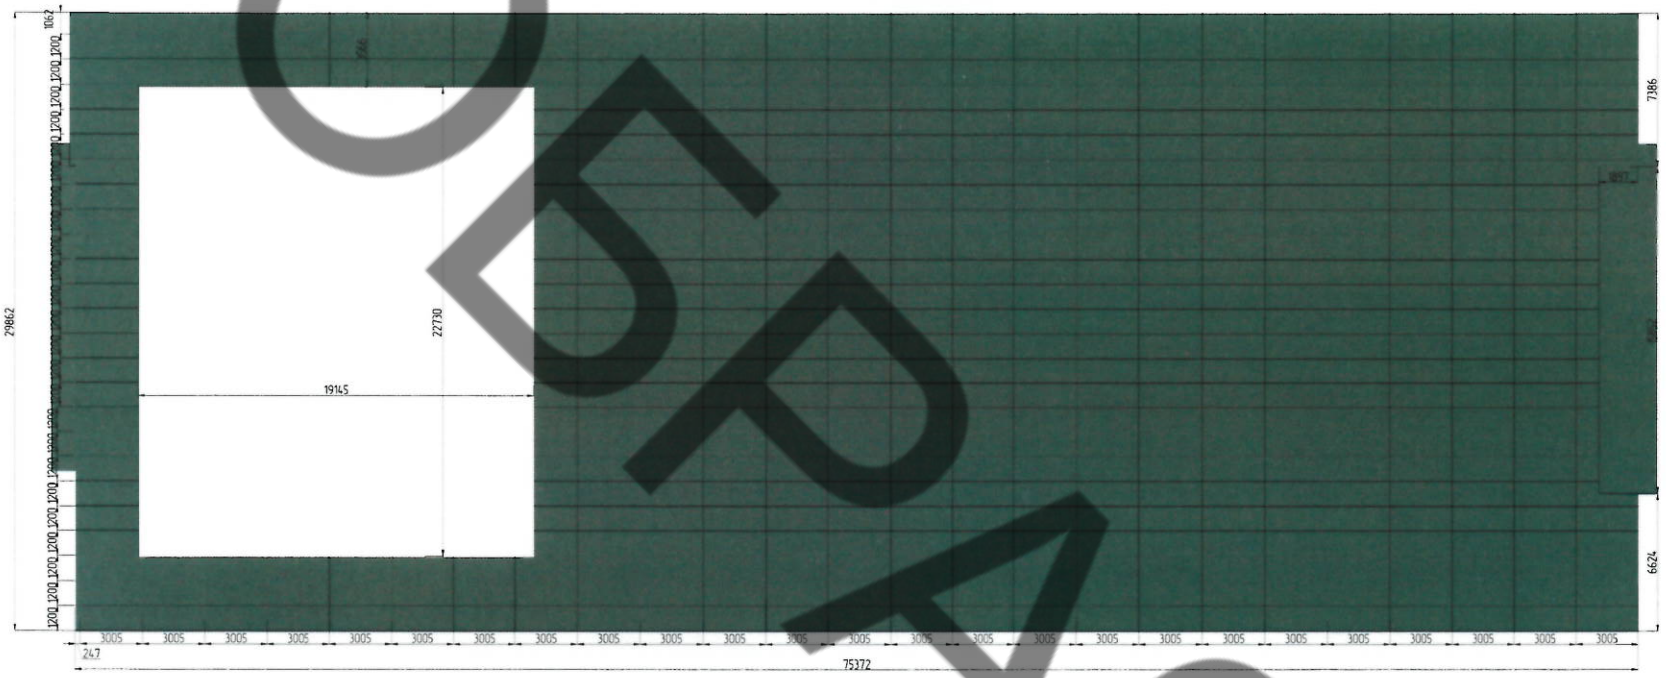
1062
1200
1200
1200

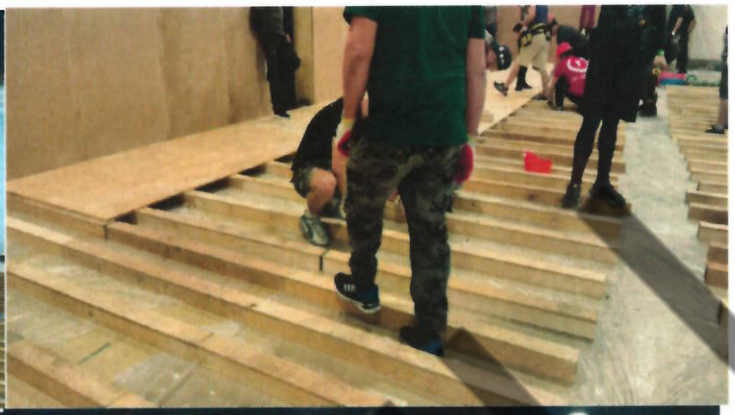



ОБРАЗЕЦ











ОБРАЗЕЦ





